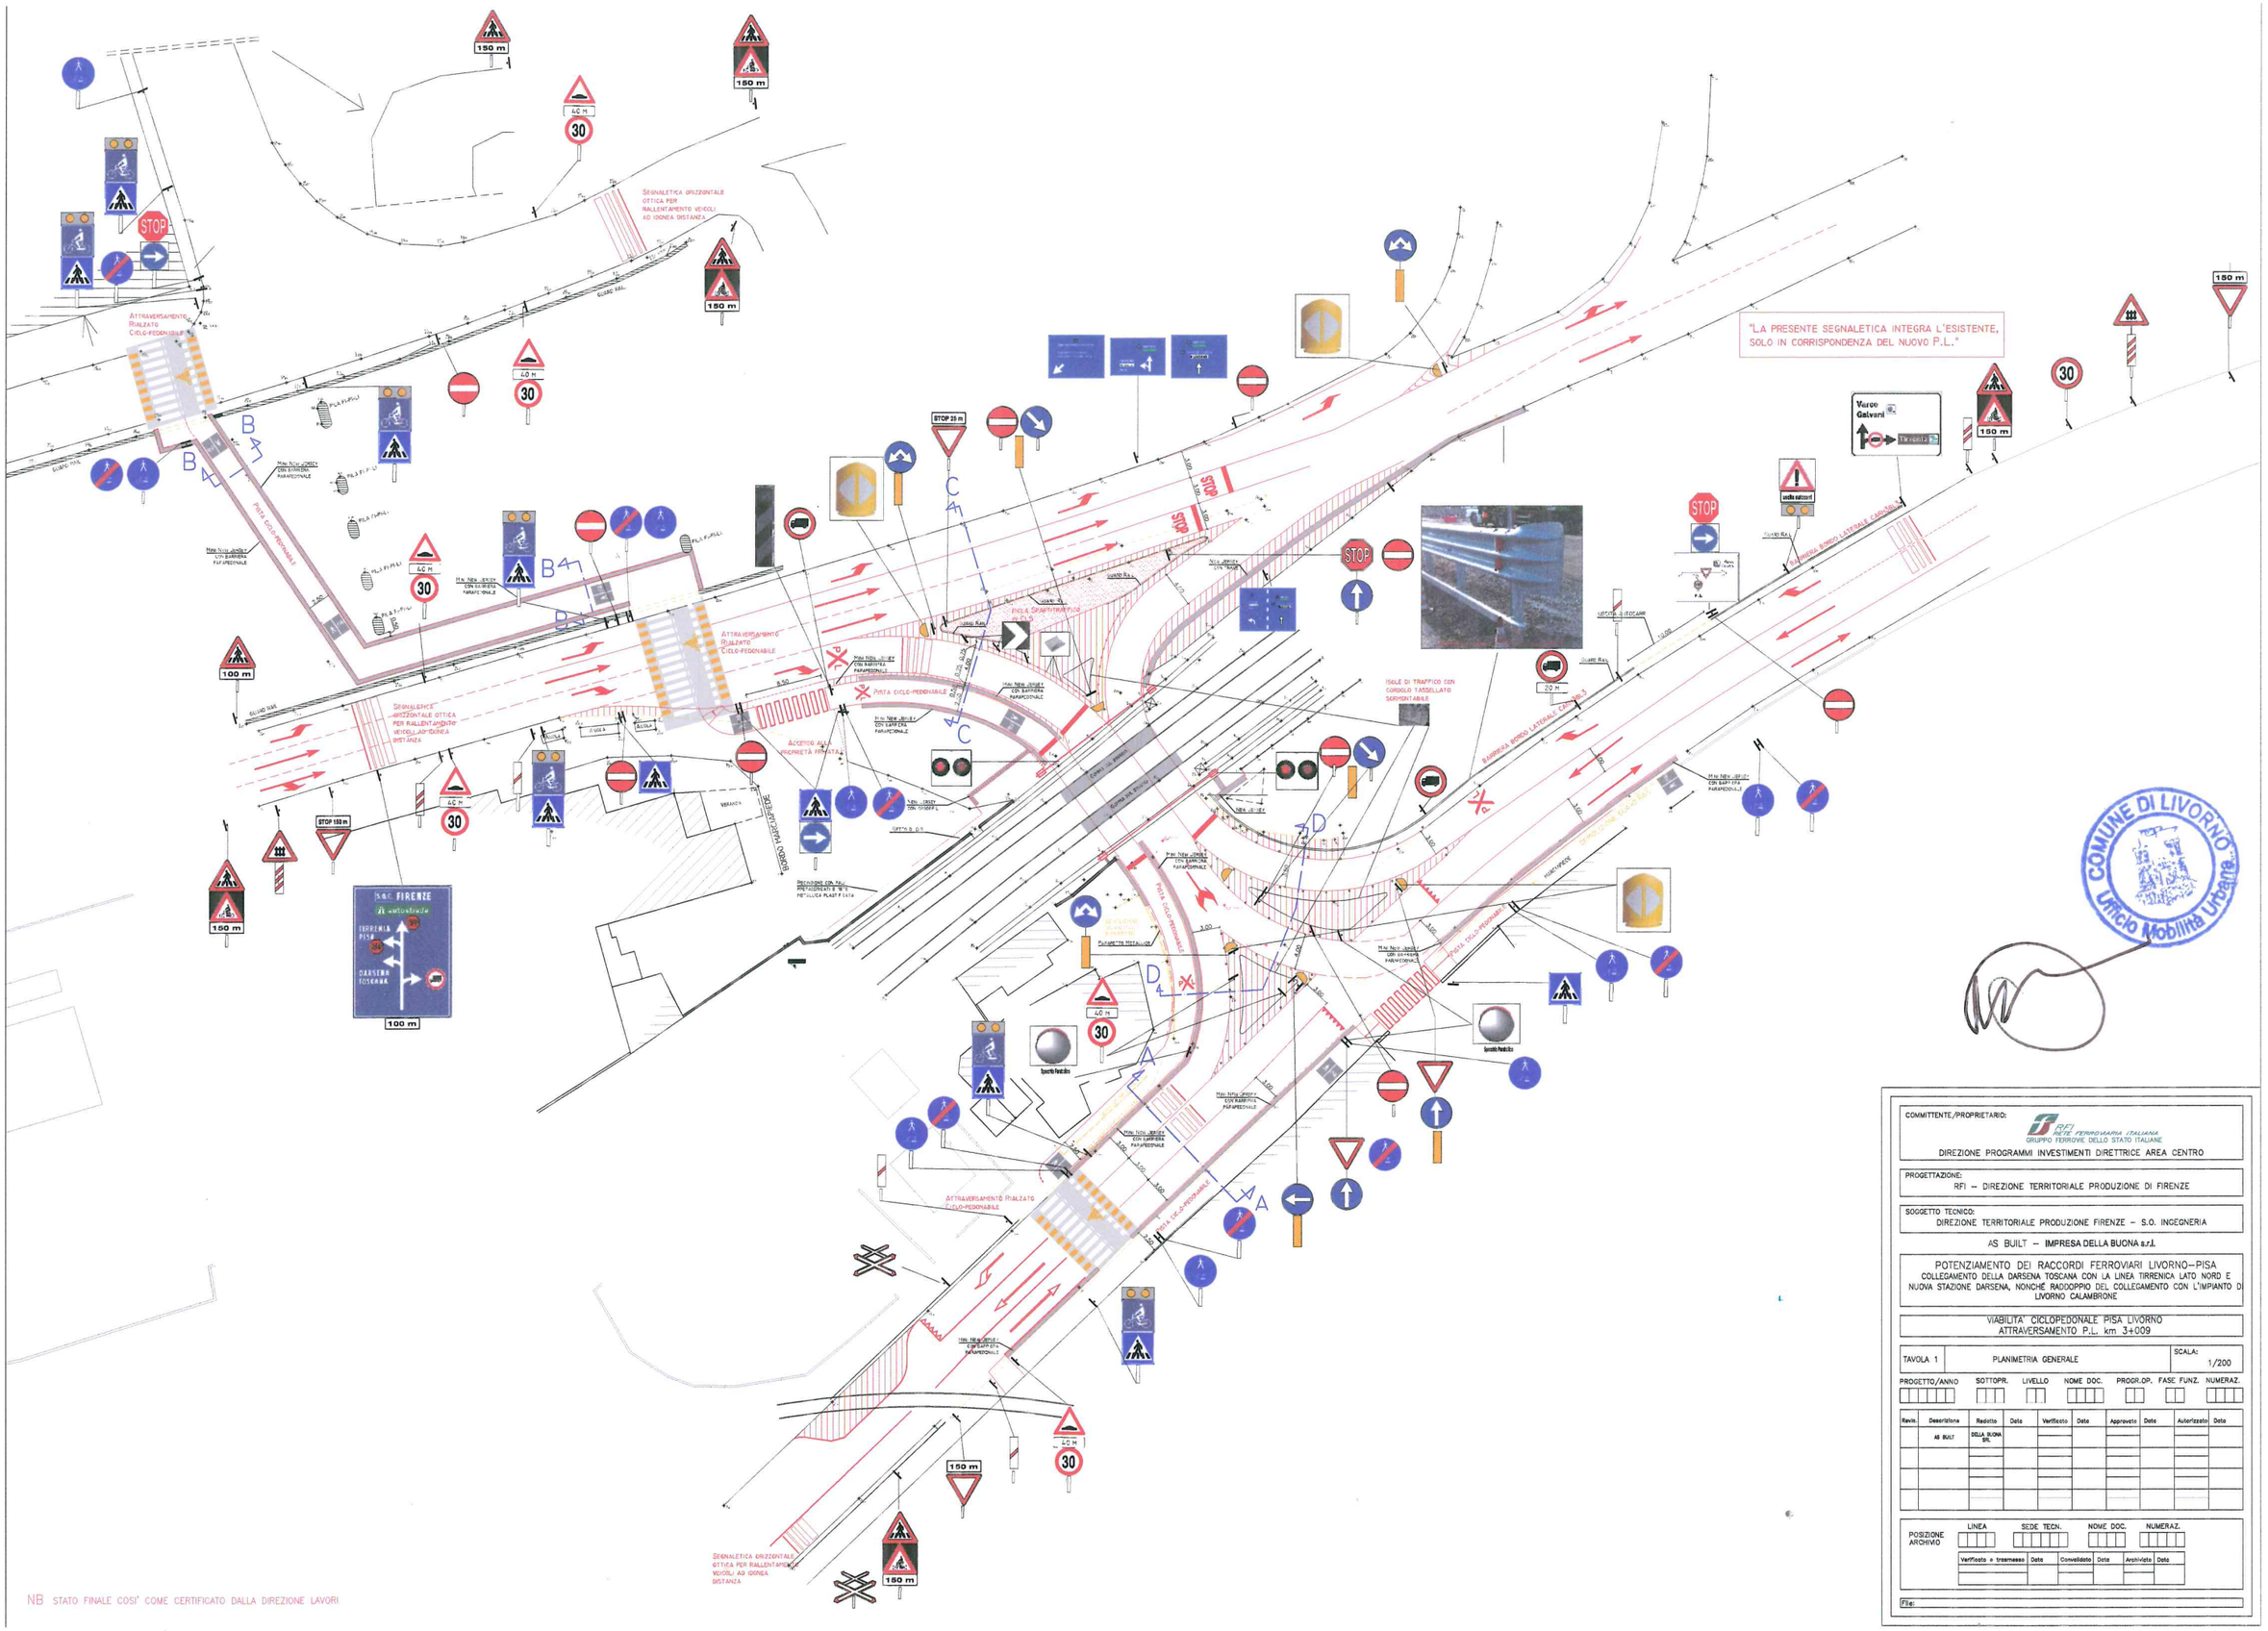

NB STATO FINALE COSI' COME CERTIFICATO DALLA DIREZIONE LAVORI

COMMITTENTE/PROPRIETARIO:
RFI RETE FERROVIARIA ITALIANA
GRUPPO FERROVIE DELLO STATO ITALIANE
DIREZIONE PROGRAMMI INVESTIMENTI DIRETTRICE AREA CENTRO

PROGETTAZIONE:
RFI – DIREZIONE TERRITORIALE PRODUZIONE DI FIRENZE

SOGGETTO TECNICO:
DIREZIONE TERRITORIALE PRODUZIONE FIRENZE – S.O. INGEGNERIA

AS BUILT – IMPRESA DELLA BUONA s.r.l.

POTENZIAMENTO DEI RACCORDI FERROVIARI LIVORNO–PISA
COLLEGAMENTO DELLA DARSENA TOSCANA CON LA LINEA TIRRENICA LATO NORD E NUOVA STAZIONE DARSENA, NONCHÉ RADDOPPIO DEL COLLEGAMENTO CON L'IMPIANTO DI LIVORNO CALAMBRONE

VIABILITA' CICLOPEDONALE PISA LIVORNO
ATTRAVERSAMENTO P.L. km 3+009

TAVOLA 1	PLANIMETRIA GENERALE	SCALA: 1/200

PROGETTO/ANNO	SOTTOPR.	LIVELLO	NOME DOC.	PROGR.OP.	FASE FUNZ.	NUMERAZ.

Revis.	Descrizione	Redatto	Data	Verificato	Data	Approvato	Data	Autorizzato	Data
	AS BUILT	DELLA BUONA SRL							

POSIZIONE ARCHIVIO	LINEA	SEDE TECN.	NOME DOC.	NUMERAZ.

Verificato + trasmesso	Data	Convalidato	Data	Archiviato	Data

File: